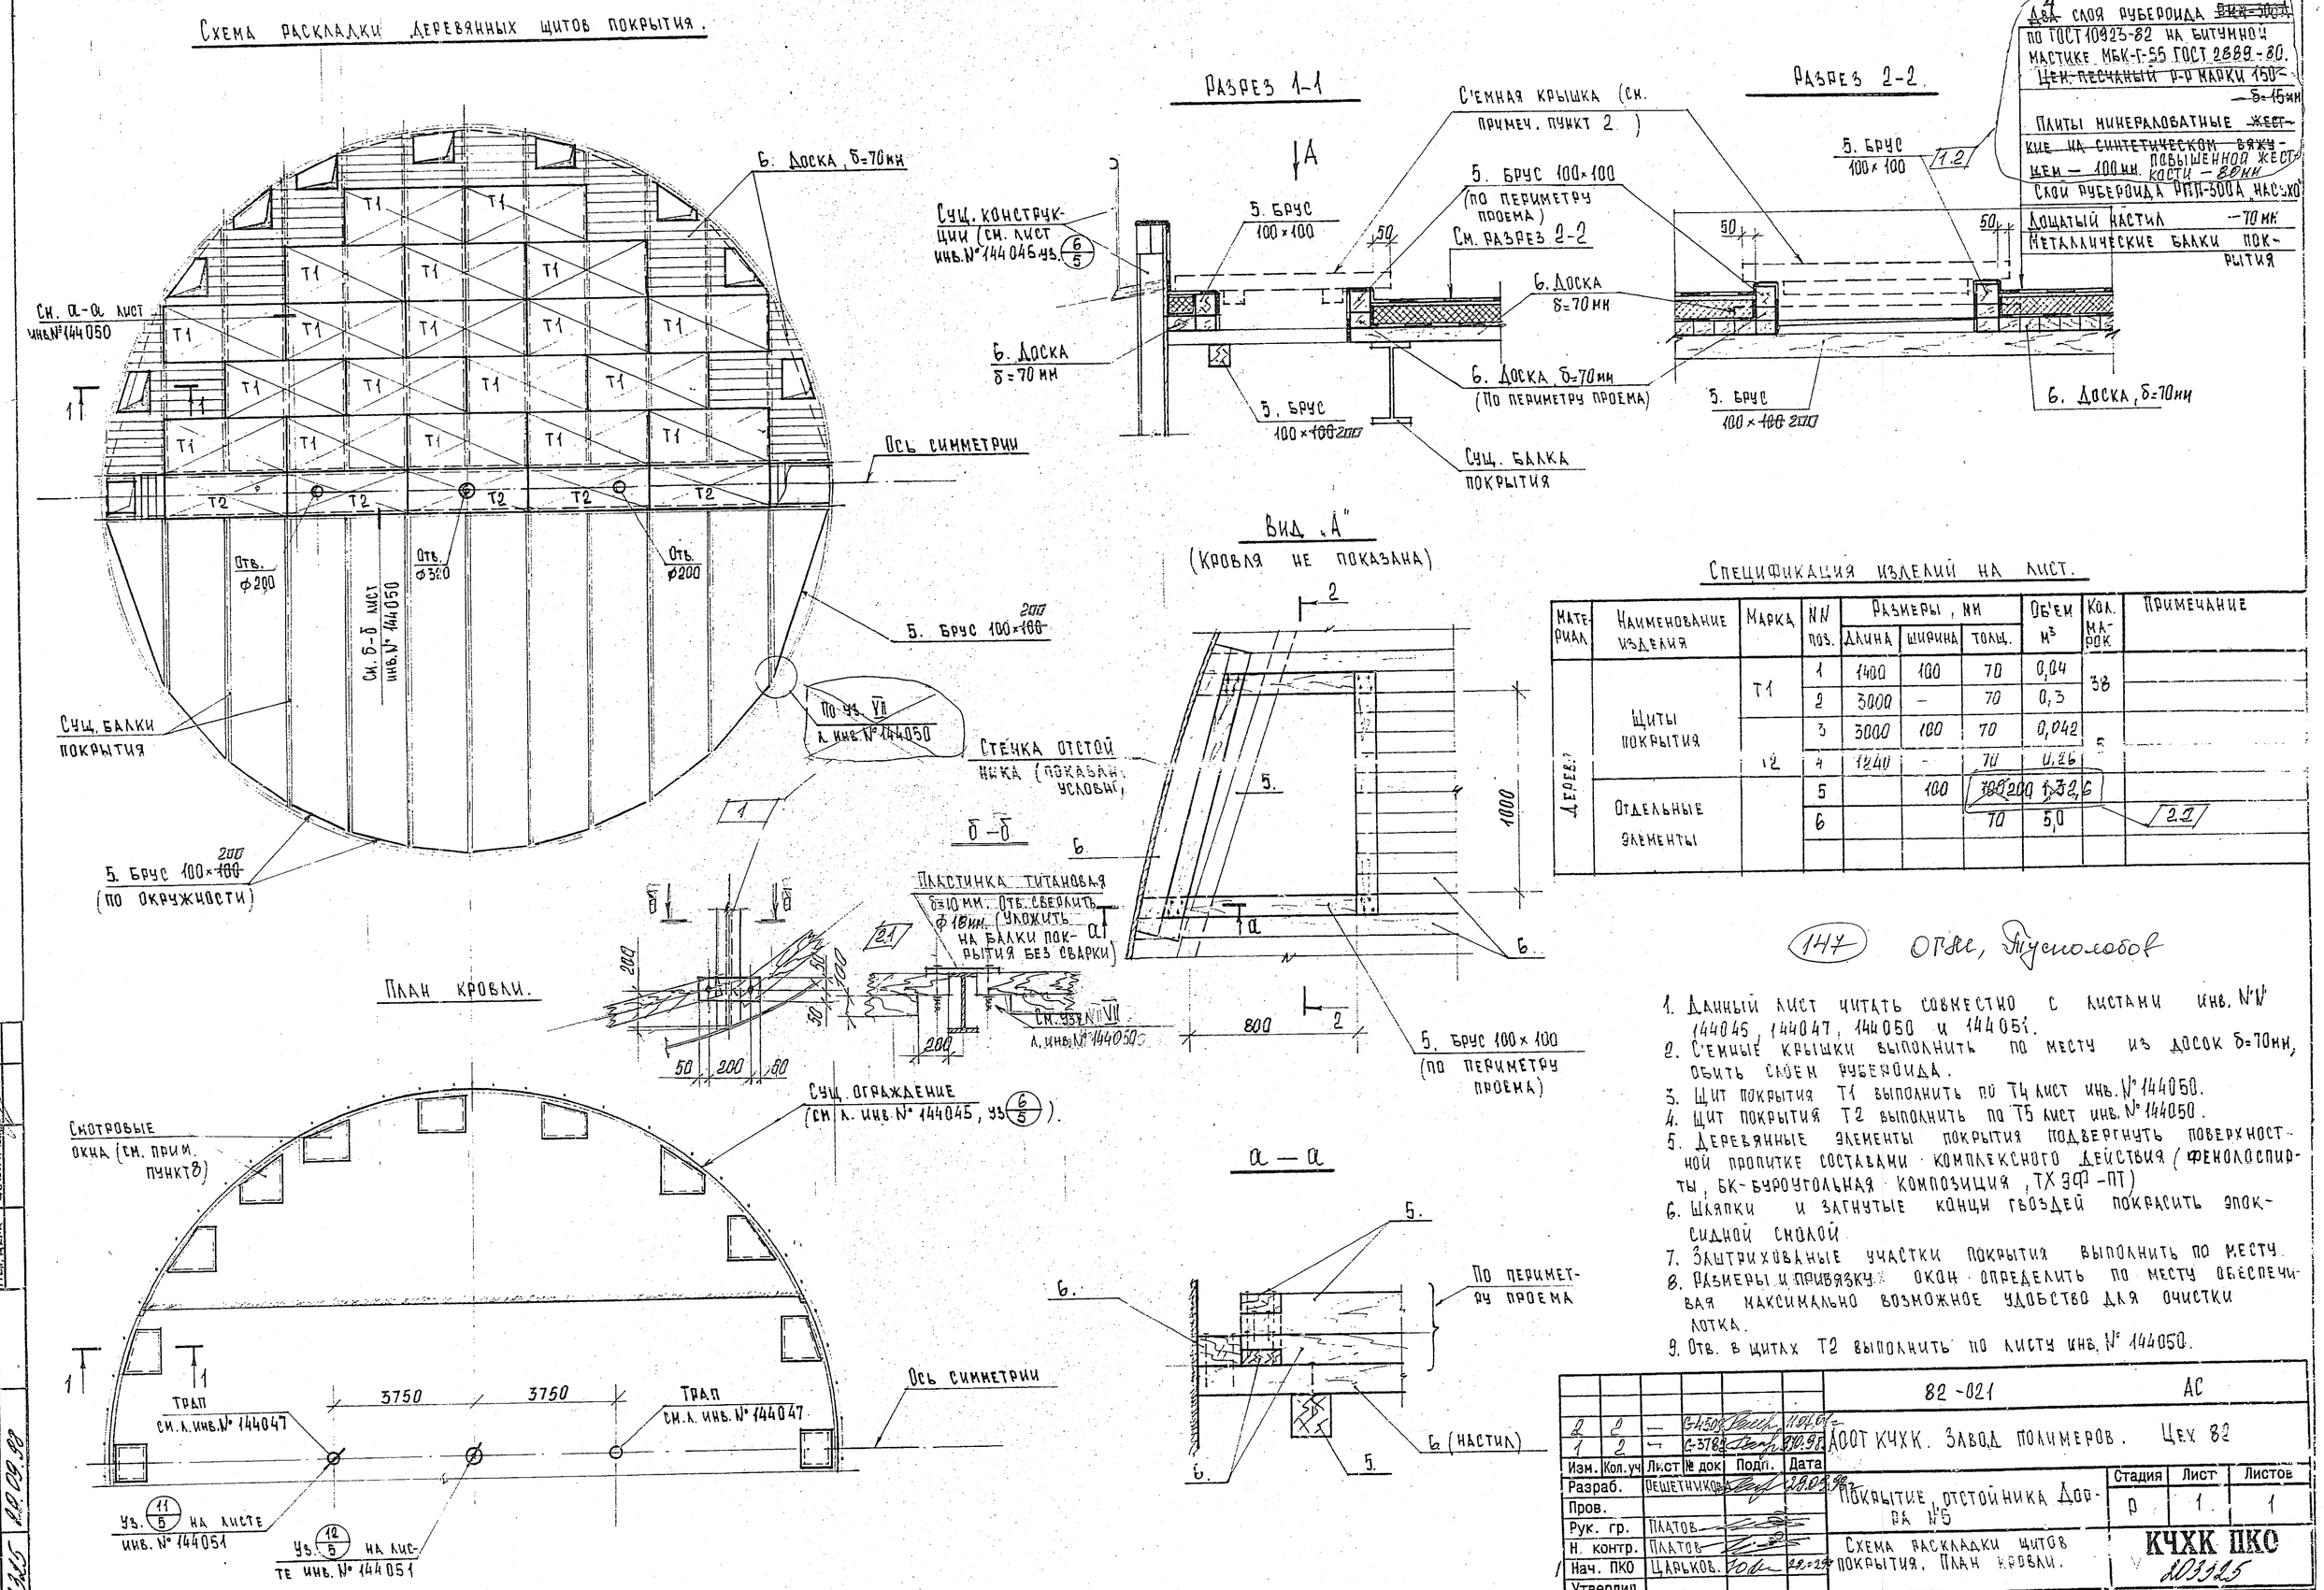

Спецификация изделий на лист.

Материал	Наименование изделия	Марка	NN поз.	Размеры, мм: Длина	Ширина	Толщ.	Об'ем м³	Кол. марок	Примечание
Дерев.	Щиты покрытия	Т1	1	1400	100	70	0,04	38	
			2	3000	–	70	0,3		
			3	3000	100	70	0,042	5	
		Т2	4	1240	–	70	0,26		
	Отдельные элементы		5		100	~~100~~ 200	~~1,3~~ 2,6		2.2
			6			70	5,0		

(147) Отм. Тусполобов

1. Данный лист читать совместно с листами инв. №№ 144045, 144047, 144050 и 144051.
2. Сёмные крышки выполнить по месту из досок б=70мм, обить слоем рубероида.
3. Щит покрытия Т1 выполнить по Т4 лист инв. № 144050.
4. Щит покрытия Т2 выполнить по Т5 лист инв. № 144050.
5. Деревянные элементы покрытия подвергнуть поверхностной пропитке составами комплексного действия (фенолоспирты, БК-буроугольная композиция, ТХЭФ-ПТ)
6. Шляпки и загнутые концы гвоздей покрасить эпоксидной смолой.
7. Заштрихованные участки покрытия выполнить по месту.
8. Размеры и привязку окон определить по месту обеспечивая максимально возможное удобство для очистки лотка.
9. Отв. в щитах Т2 выполнить по листу инв. № 144050.

Изм.	Кол.уч	Лист	№ док	Подп.	Дата
2	2	–	С-4509		11.01.91
1	2	–	С-3782		30.9.88

82-021 АС

АООТ КЧХК. Завод полимеров. Цех 82

Разраб.	Решетников	29.09.98
Пров.		
Рук. гр.	Платов	
Н. контр.	Платов	29.09.98
Нач. ПКО	Царьков	29.09.98
Утвердил		

Покрытие отстойника Дорра №5

Схема раскладки щитов покрытия. План кровли.

Стадия	Лист	Листов
Р	1	1

КЧХК ПКО 203325

Согласовано

Должность	Фамилия	Подп.	Дата
Нач. цеха	Шуньин В.Н.		

Инв. № подл. 203325 | Подпись и дата 22.09.98 | Взам. инв. №